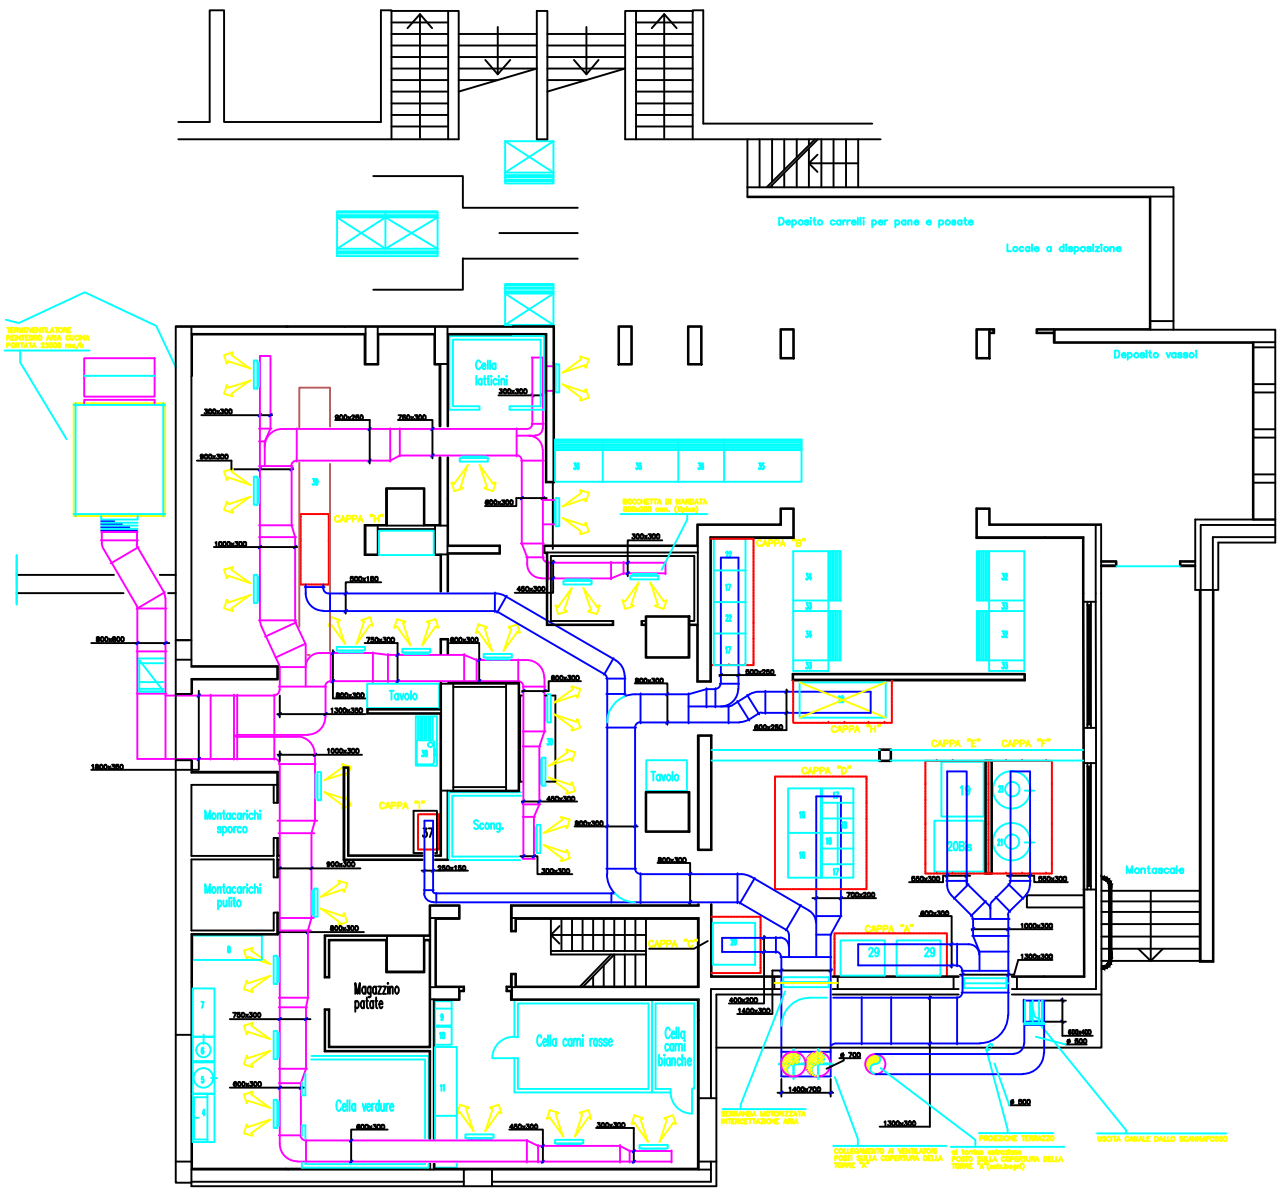

CARATTERISTICHE CAPPE ASPIRAZIONE

RIFERIMENTO	PORTATA ARIA	INSTALLAZIONE	DIMENSIONI	N° ATTACCHI CANALI
CAPPA "A"	Q = 4000 mc/h	A PARETE	3500x1200x400h	2
CAPPA "B"	Q = 3800 mc/h	A PARETE	3600x1200x400h	2
CAPPA "C"	Q = 2000 mc/h	A PARETE	1600x1400x400h	1
CAPPA "D"	Q = 3800 mc/h	CENTRALE	3500x2800x400h	2
CAPPA "E"	Q = 4200 mc/h	A PARETE	3800x1800x400h	2
CAPPA "F"	Q = 4300 mc/h	A PARETE	3800x1800x400h	2
CAPPA "G"	Q = 2000 mc/h	CENTRALE	2600x1200x400h	1
CAPPA "H"	Q = 2000 mc/h	CENTRALE	2000x800x400h	1
CAPPA "I"	Q = 1000 mc/h	A PARETE	1000x800x400h	1

N.B.: LE BOCCHETTE DI MANDATA SONO DI ALLUMINIO A DOPPIO ORDINE DI ALETTE

Attrezzature

Zona Lavaggio	1	Lavapentole
	2	Vasca smaltata
	3	Bancha a nastro
	4	Tavoli
	5	Piani sabbiatrice
Zona preparazione verdure	6	Lavatrice ottenuti per verdure
	7	Polipatata
	8	Centrifuga verdure
	9	Lavaverdure
	10	Tavolo frigo
Zona preparazione carni	11	Sbattitore
	12	Doppi carne
	13	Tavolo frigo
	14	Tavolo cucina
	15	Tavolo frigo
Zona Fornelli	16	Lavamani
	17	Brasiere ribaltabile
	18	Piani cottura
	19	Cuoiba 4 fuochi
	20	Cuoiba
	21	Cuocibuoni verdure
	22	Cuocibuoni carne
	23	Brasiere ribaltabile
	24	Pentola a vapore
	25	Fry-top
	26	Friggitrice
	27	Forni a convezione
Zona cucina fredda	28	Abbattitore
	29	Tavolo smaltato
	30	Tavolo frigo
	31	Tavolo frigo
	32	Tavolo per frutta
Zona piatti e secondi piatti	33	Sali-scalda piatti piatti
	34	Vasi polipiatti
	35	Sali-scalda secondi piatti

N.B.:Planimetria valida ai soli fini tecnologici

SATTREL SPA – PRATO
IMPIANTI ELETTRICI E TECNOLOGICI

N	EMISSIONE E REVISIONE	DIS.	APPR.	DATA
1	AS-BUILT			20/02/96
0	EMISSIONE			27/11/95

COMMITTENTE:
AZIENDA PER IL DIRITTO ALLO STUDIO UNIVERSITARIO-FIRENZE

CASA DELLO STUDENTE "P.CALAMANDREI" - Viale Morgagni

Impianto Meccanico
Ventilazione/climatizzo del piano cucina

DISEGNO N. | SCALA 1:50 | FOGLIO 1/1 | Collaboratori:

setin srl
Dott.Ing. ALFREDO LUCIA
Via Lepanto, 13 – PRATO
Tel. 0574-40771-433289