LEGENDA CIRCUITI

AFS = ACQUA FREDDA SANITARIA
ACS = ACQUA CALDA SANITARIA
AFSA = ACQUA FREDDA SANITARIA ADDOLCITA
VAP = VAPORE
COND = CONDENSA
RIC = RICIRCOLO
SCA = SCARICO

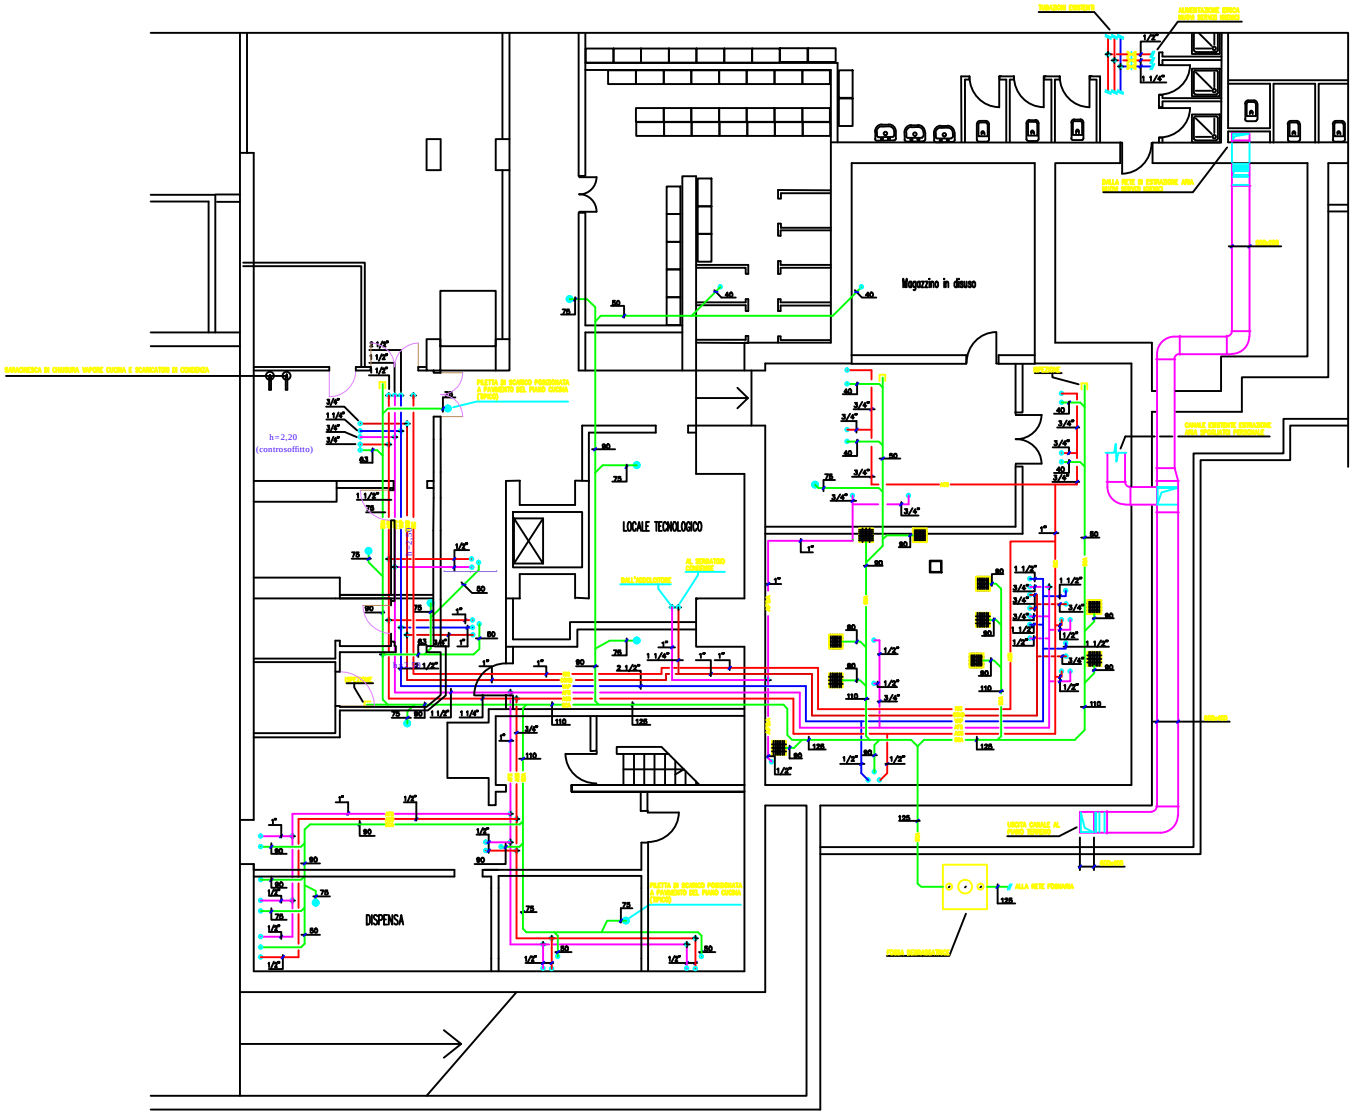

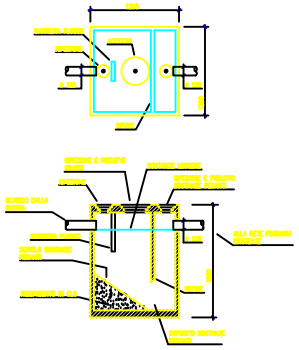

TRATTAMENTO PRIMARIO ACQUE DI SCARICO CUCINA

CAPACITA' FOSSA DEGRASSATRICE lt. 1300

Fuori Scala

N.B.:Planimetria valida ai soli fini tecnologici

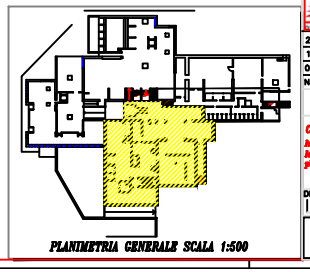

PLANIMETRIA GENERALE SCALA 1:500

AZIENDA PER IL DIRITTO ALLO STUDIO UNIVERSITARIO
Viale A. Gramsci, 13 – 50132 Firenze

N	EMISSIONE E REVISIONE	DIS.	APPR	DATA
2	AS-BUILT			17/10/11
1	AS-BUILT			20/02/06
0	EMISSIONE			27/11/05

CASA DELLO STUDENTE "P.CALAMANDREI" - Viale Morgagni

Impianto Meccanico
Idro-sanitario e estrazione aria e condizionamento liquami e vapore
planimetrico del piano interrato - STATO ATTUALE

DISEGNO N. | SCALA 1:50 | FOGLIO 1/1 | Collaboratori:

Dott.Ing. ALFREDO LUCIA
Via Lepanto, 13 – PRATO
Tel. 0574-40771-433289