INDICAZIONI LETTURA CODICI RIFERIMENTI CERT. REI E DICH. PROD.

P_REI60-PI-F1
- PARETE
- RESISTENZA AL FUOCO
- IND. IN PIANTA
- PIANO DI RIFER.

PT_REI60-PI-07
- PORTA TAGLIAFUOCO
- RESISTENZA AL FUOCO
- IND. IN PIANTA
- PIANO DI RIFER.

INF_REI90-PF-01
- INFISSO TAGLIAFUOCO
- RESISTENZA AL FUOCO
- IND. IN PIANTA
- PIANO DI RIFER.

ST_EI120: Sacchetti Antifuoco

PAV_Bfl s1: Rivestimento Pavimento

C_EI20: Controsoffitto

COL_EI20: Collari Antifuoco

MS: Maniglioni antipanico

RIFERIMENTI MODELLI PIN : CERT. REI E DICH. PROD. - TORRI A/B/C

FILTRI A PROVA DI FUMO E COMPARTIMENTO SCALA	CODICE CERT. REI	CODICE DICH.PROD.
FPF: Torri A/B/C Filtro a prova di fumo areazione attraverso canna shunt	P_REI90-FPF	PT_REI60-Scala
	Pan.C_EI60-TUBI	PT_REI60-FPF
		C_REI60
		COL_EI120
		SILICONE EI 120
		SCHIUMA EI 240
FPF: Saletta Studio Filtro a prova di fumo in sovrapressione	P_REI90-FPF	PT_REI120-01
		PT_REI120-02
		C_REI60
compartimento Scala a prova di fumo	P_REI90-TA/TB/TC	PT_REI60-Scala
		PT_REI120-01
		INF_REI90-TA/TB/TC
		SILICONE EI 180
zone camere	P_R120-Torri	RIV_C.SHUNT-EI120
	Pan.C_EI60-TUBI	COL_EI120
		SCHIUMA EI 120
		SCHIUMA EI 240

RIFERIMENTI MODELLI PIN : CERT. REI E DICH. PROD. - TORRE D

FILTRI A PROVA DI FUMO E COMPARTIMENTO SCALA	CODICE CERT. REI	CODICE DICH.PROD.
FPF: Torre D Filtro a prova di fumo areazione attraverso canna shunt	P_REI90-FPF	PT_REI60-Scala-TD
		PT_REI60-FPF-TD
		C_REI60
		COL_EI120
compartimento Scala a prova di fumo	P_REI90-TA/TB/TC	PT_REI60-Scala
		PT_REI60-01
		INF_REI90-PF-01
		SILICONE EI 180
zone camere	P_R120-Torri	RIV_C.SHUNT-EI120
		COL_EI120
		SCHIUMA EI 120
		SCHIUMA EI 240

LEGENDA RETINATURE

	CANALIZZAZIONI METALLICA RIVESTITA CON ATERASSINO EI120 - CANNA SHUNT
	COMPARTIMENTAZIONI SOLAI TORRI REALIZZATE CON COLLARI ANTIFUOCO
	CONTROSOFFITTO EI 60 FILTRI A PROVA DI FUMO
	LINEA COMPARTIMENTAZIONE

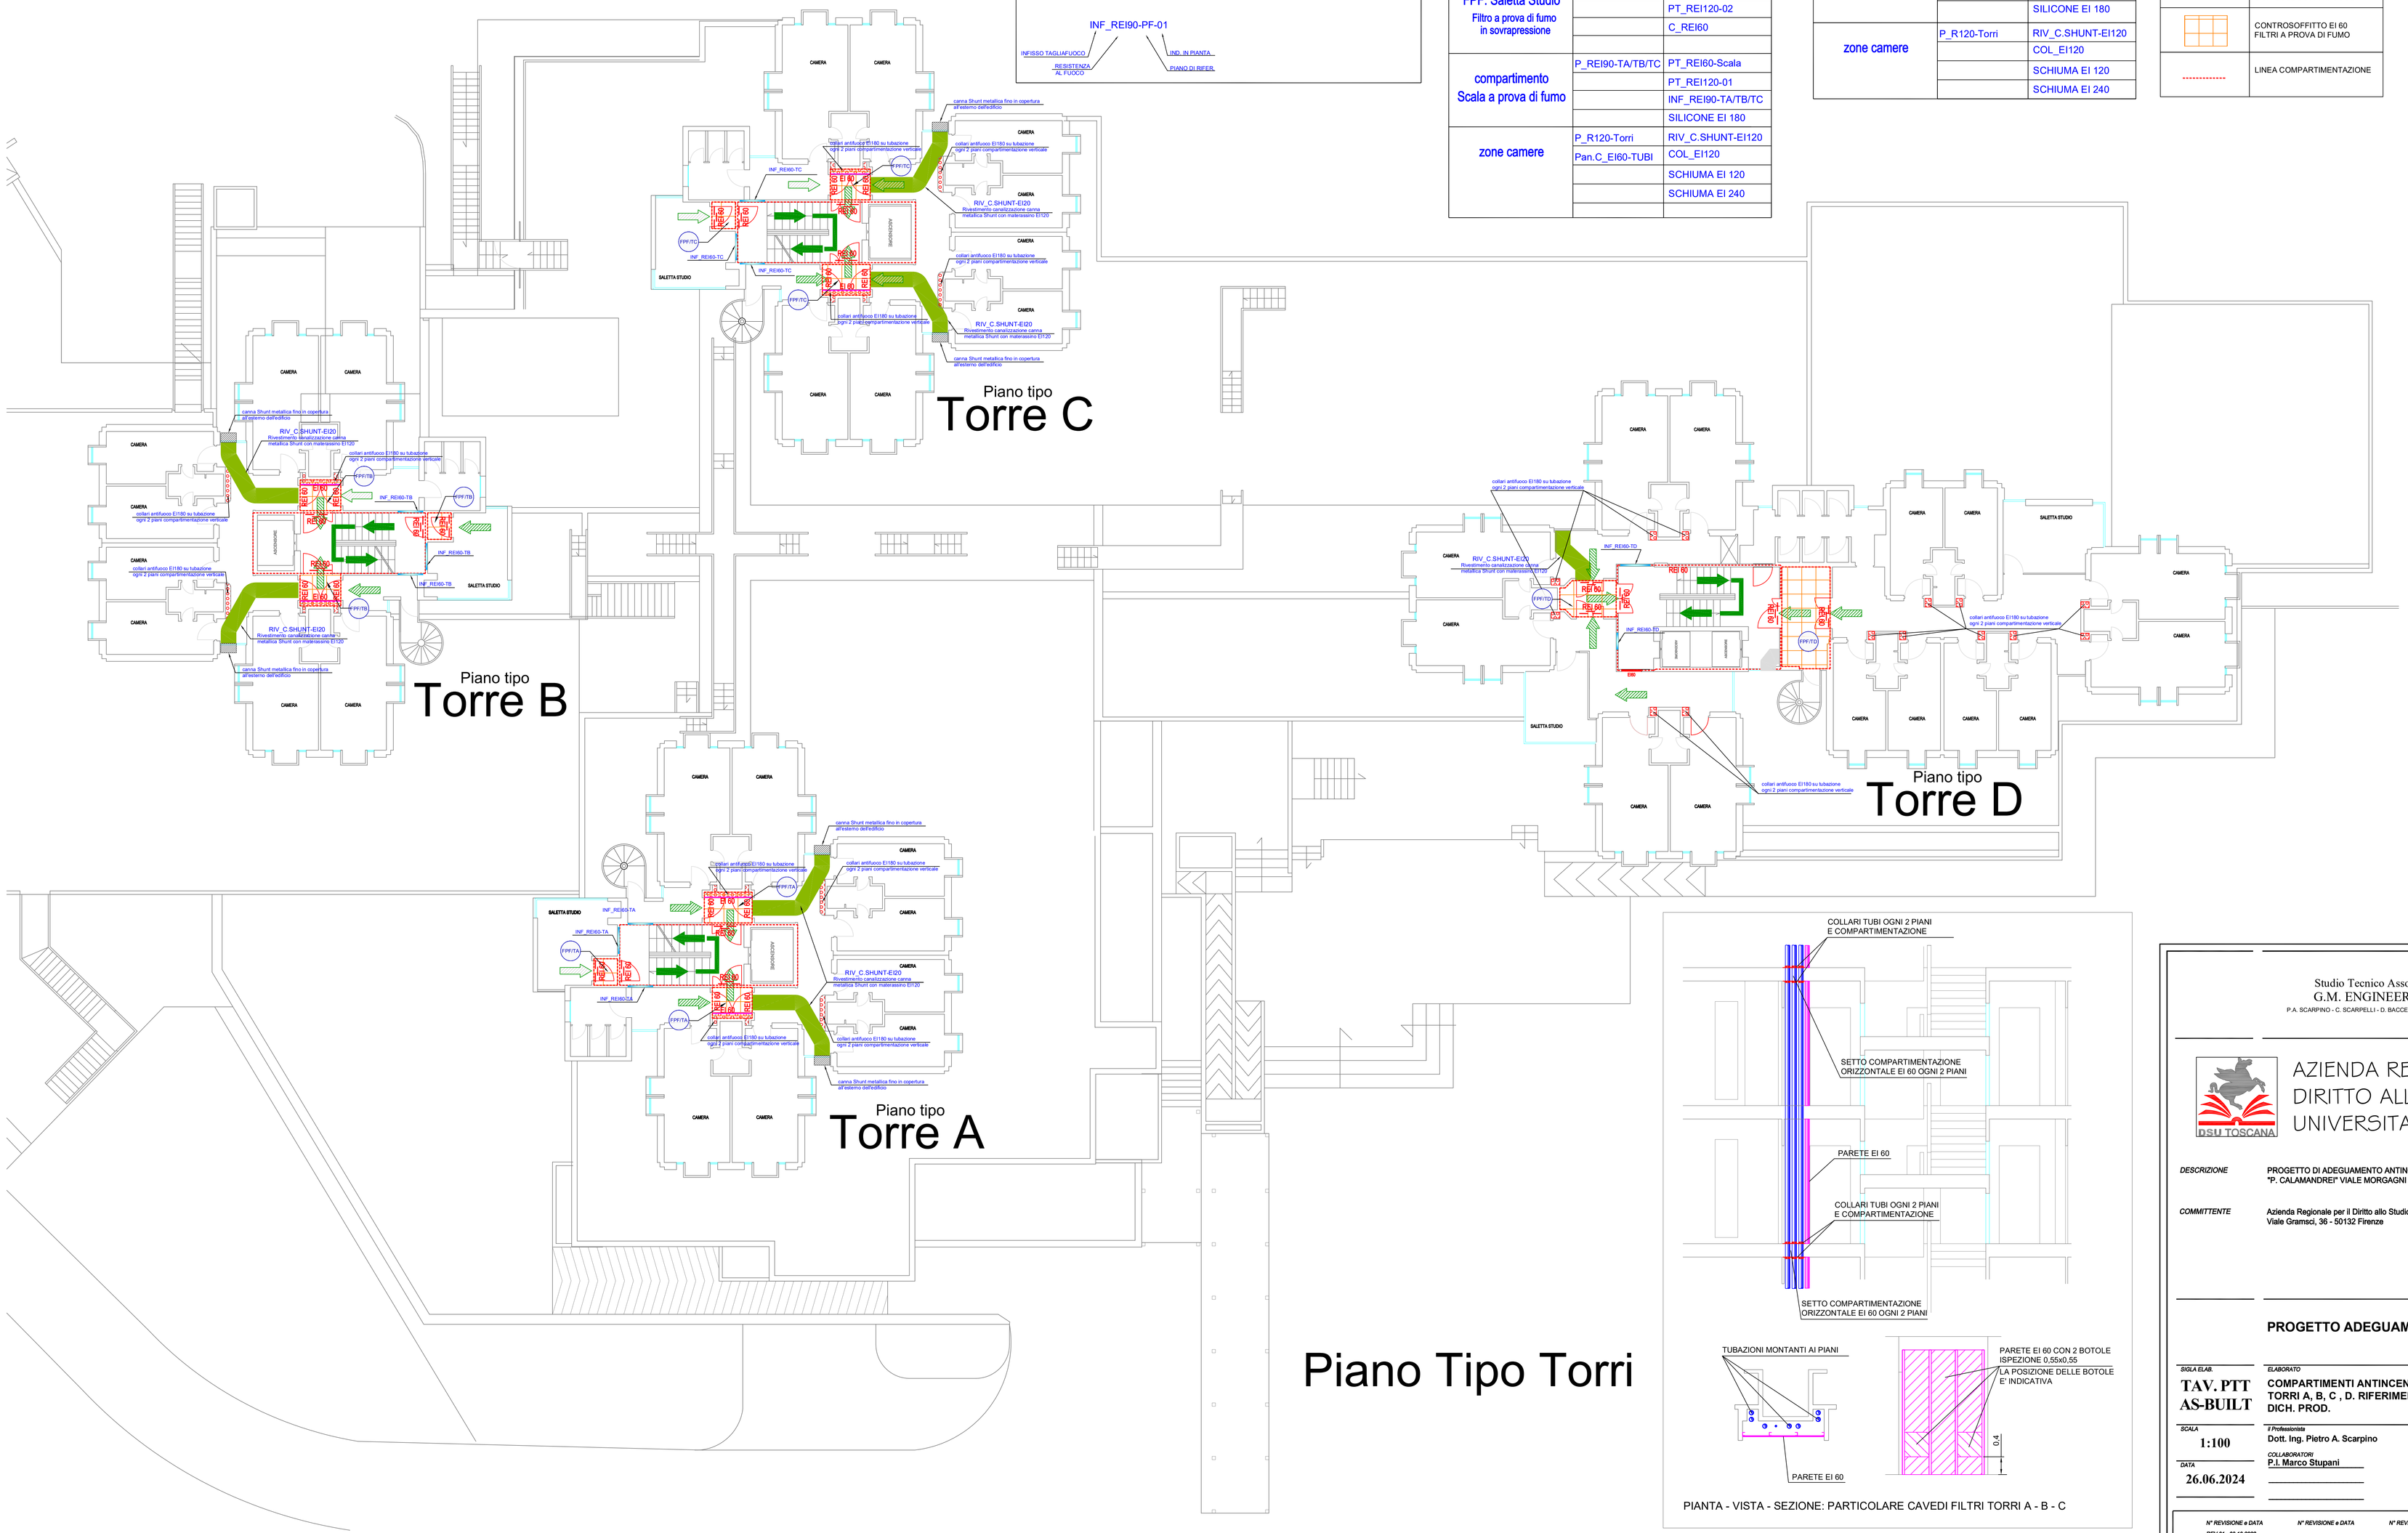

PIANTA - VISTA - SEZIONE: PARTICOLARE CAVEDI FILTRI TORRI A - B - C

Studio Tecnico Associato
G.M. ENGINEERING
P.A. SCARPINO - C. SCARPELLI - D. BACCELLINI - M. STUPANI

Piazza Leopoldo, 12
50134 -Firenze
Tel. 055 483214
Fax. 055 471832
e-mail info@studiomertarelli.it
P.IVA 06465200480

AZIENDA REGIONALE PER IL DIRITTO ALLO STUDIO UNIVERSITARIO TOSCANO

DESCRIZIONE: PROGETTO DI ADEGUAMENTO ANTINCENDIO CASA DELLO STUDENTE "P. CALAMANDREI" VIALE MORGAGNI - FIRENZE

COMMITTENTE: Azienda Regionale per il Diritto allo Studio Universitario Toscano
Viale Gramsci, 36 - 50132 Firenze

PROGETTO ADEGUAMENTO ANTINCENDIO

SIGLA ELAB.: **TAV. PTT AS-BUILT**

ELABORATO: **COMPARTIMENTI ANTINCENDIO TORRI CAMERE STUDENTI TORRI A, B, C , D. RIFERIMENTI A MODELLI PIN CERT. REI E DICH. PROD.**

SCALA: 1:100

DATA: 26.06.2024

Il Professionista: Dott. Ing. Pietro A. Scarpino

COLLABORATORI: P.I. Marco Stupani

Timbro e Firma

L. 07.12.1984 n. 818 D.M. 25.03.1985
COD. INDIV. PROFESSIONISTI
FI 03771 I 00658

N° REVISIONE e DATA	N° REVISIONE e DATA	N° REVISIONE e DATA	N° REVISIONE e DATA
REV.01 - 03.10.2022			

A termine di legge questo disegno non potrà essere copiato, riprodotto o comunicato ad altre persone o ditte senza autorizzazione dello Studio Tecnico Associato G.M. ENGINEERING