


Piano Foresteria

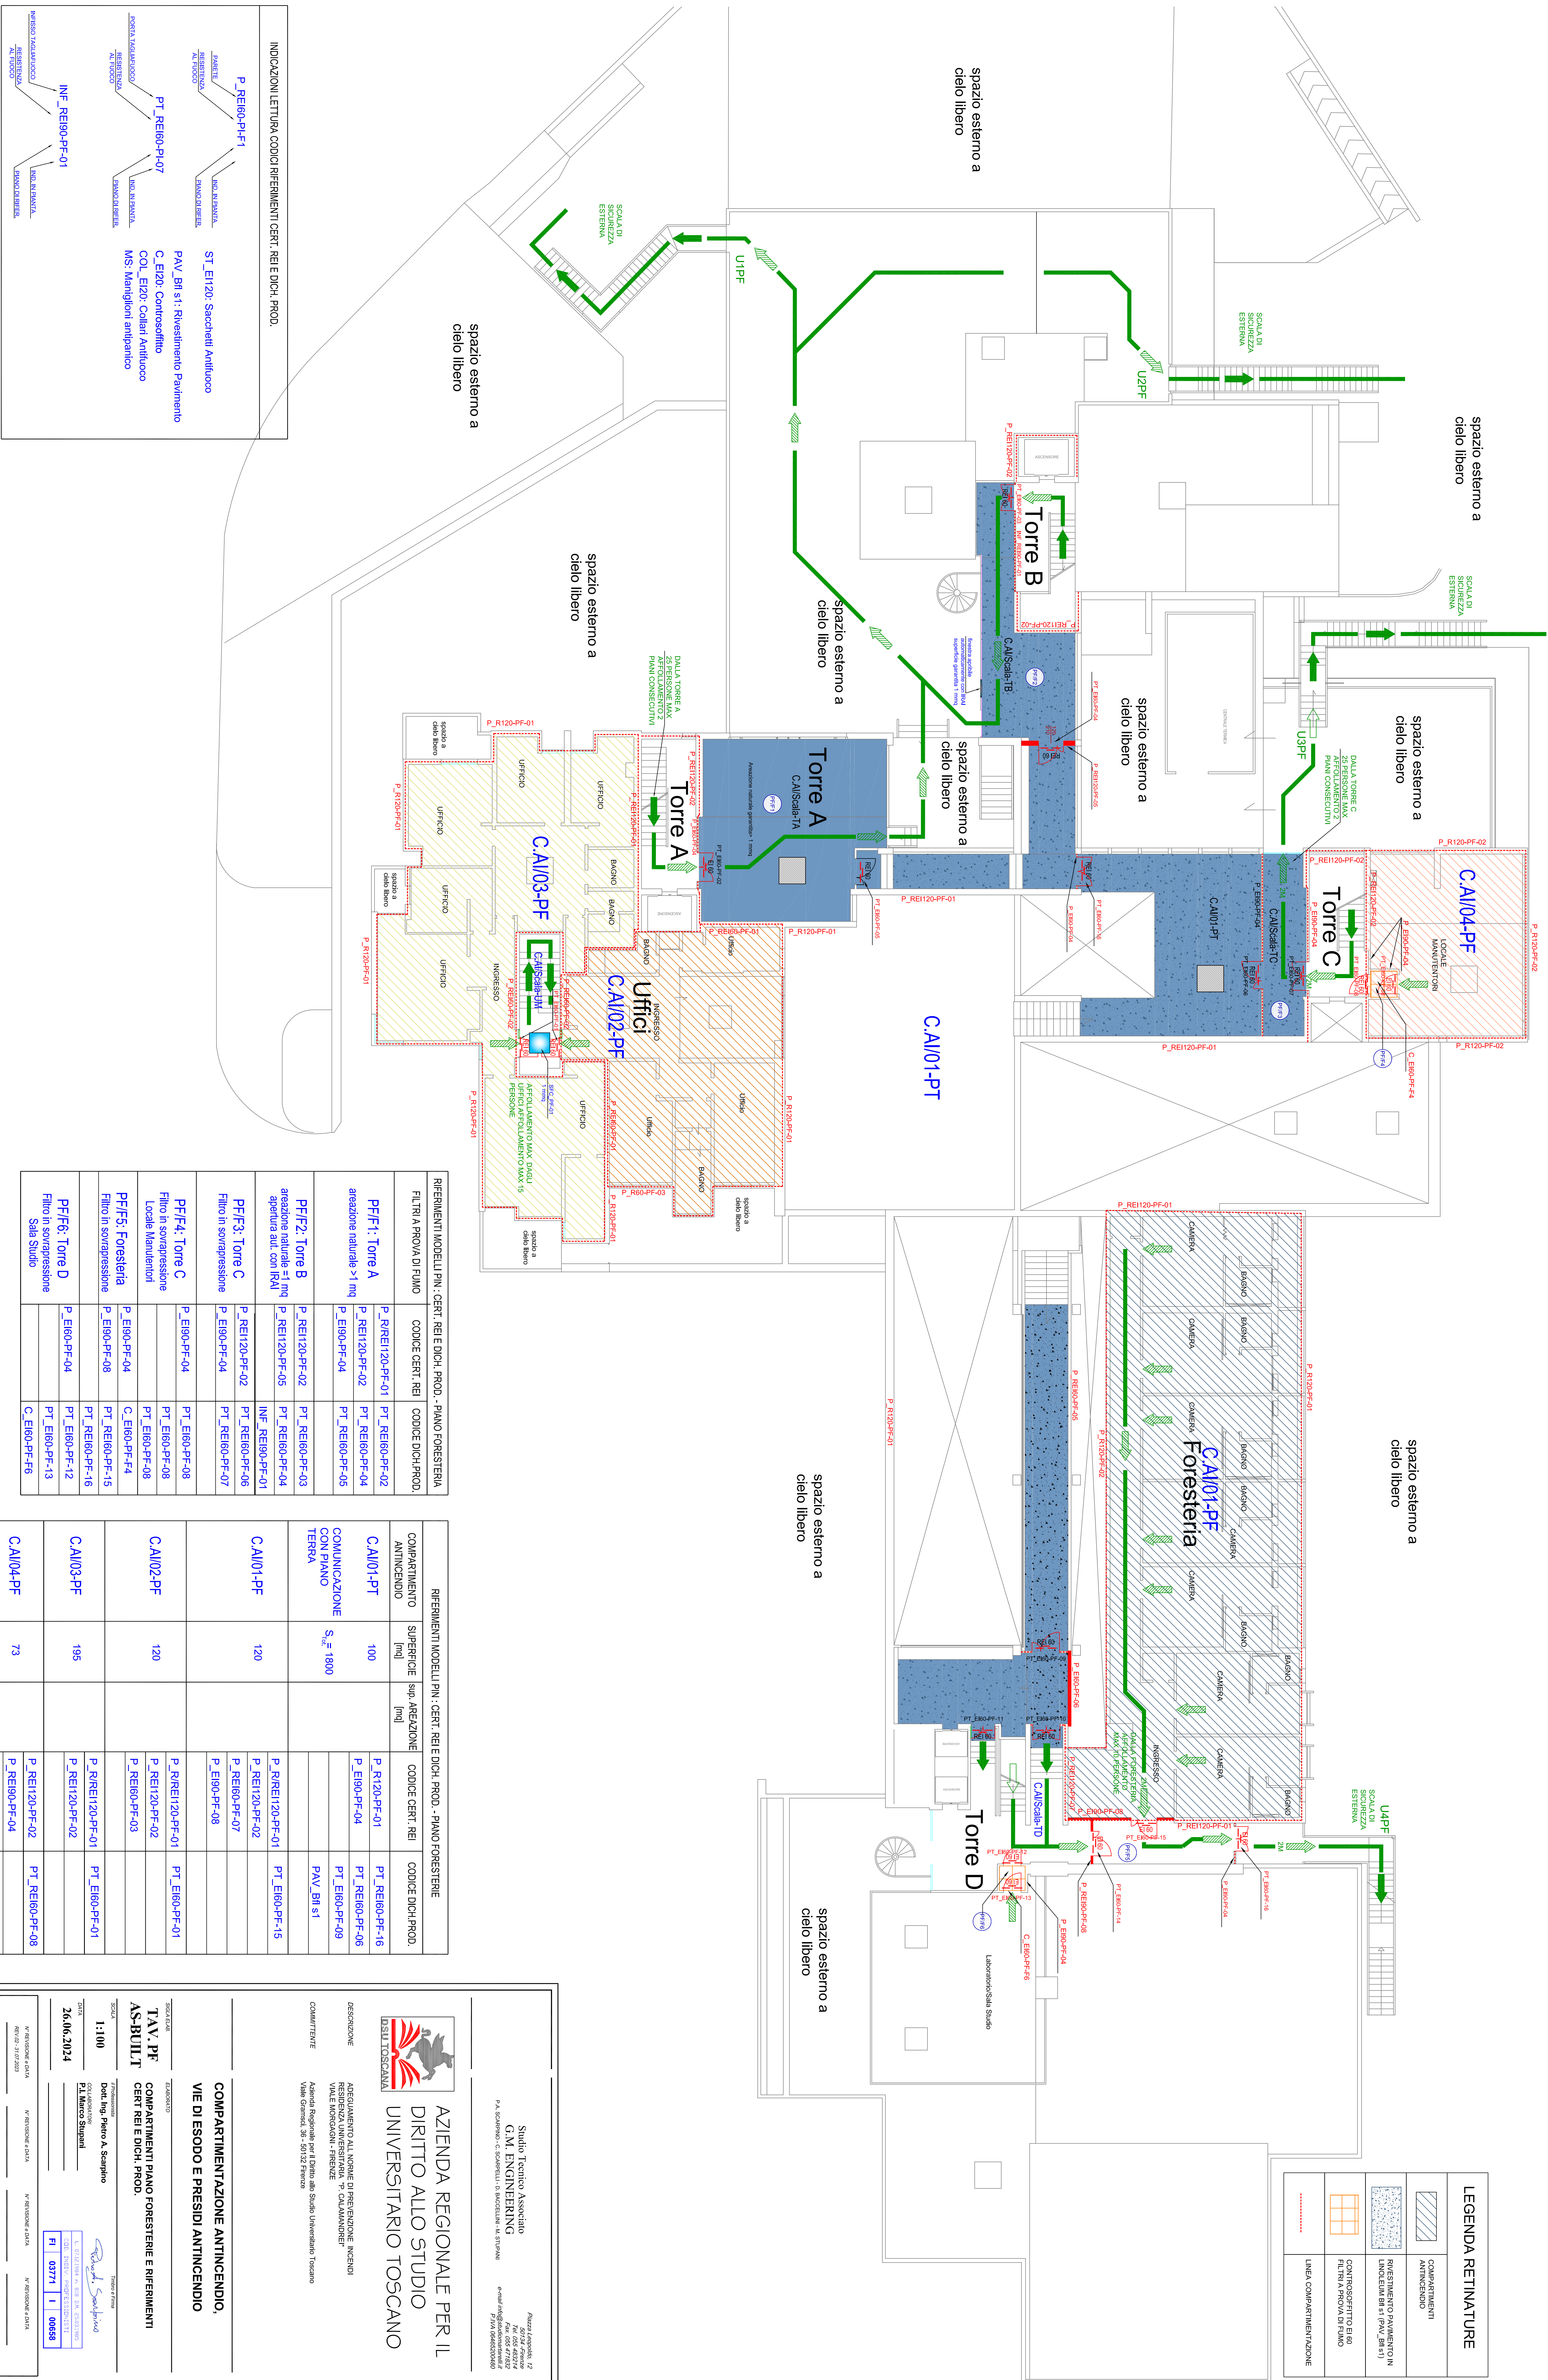

LEGENDA REINATURE	
	COMPARTIMENTI ANTINCENDIO
	REVESTIMENTO PAVIMENTO IN LINOLEUM BA 81 (PVL, BRS 1)
	CONTROSOCCO TO E100 FILTRA A PROVA DI FUOCO
LINEA COMPARTIMENTAZIONE	


Studio Tecnico Associato
 G.M. ENGINEERING
 P.A. SOBRANO, C. DI CARBOTTI, D. BACCILLINI, M. STIVANI

AZIENDA REGIONALE PER IL DIRITTO ALLO STUDIO UNIVERSITARIO TOSCANO

DEDICAZIONE

AREGGIAMENTO ALL'UORNE DI PREVENZIONE INCENDI
 RESIDENZA UNIVERSITARIA, P. CALAMANDREI

COMMITTENTE

Azienda Regionale per il Diritto allo Studio Universitario Toscano
 Viale Gramsci, 36 - 50132 Firenze

COMPARTIMENTAZIONE ANTINCENDIO, VIE DI ESODO E PRESIDI ANTINCENDIO

PROGETTO

TAV, PF
 AS-BUILT

TRACCE ESECUZIONE

COMPARTIMENTAZIONE PIANO FORESTIERE E RIFERIMENTI
 GERI, REI E DICH. PROD.

SCALE

1:1:00

TRACCE ESECUZIONE


DATA


P.I. Marco Supanti

PR. RESIDENZE E DATA


N° RESIDENZE E DATA

PR. RESIDENZE E DATA

N° RESIDENZE E DATA



