


Piano Terra e Esterno

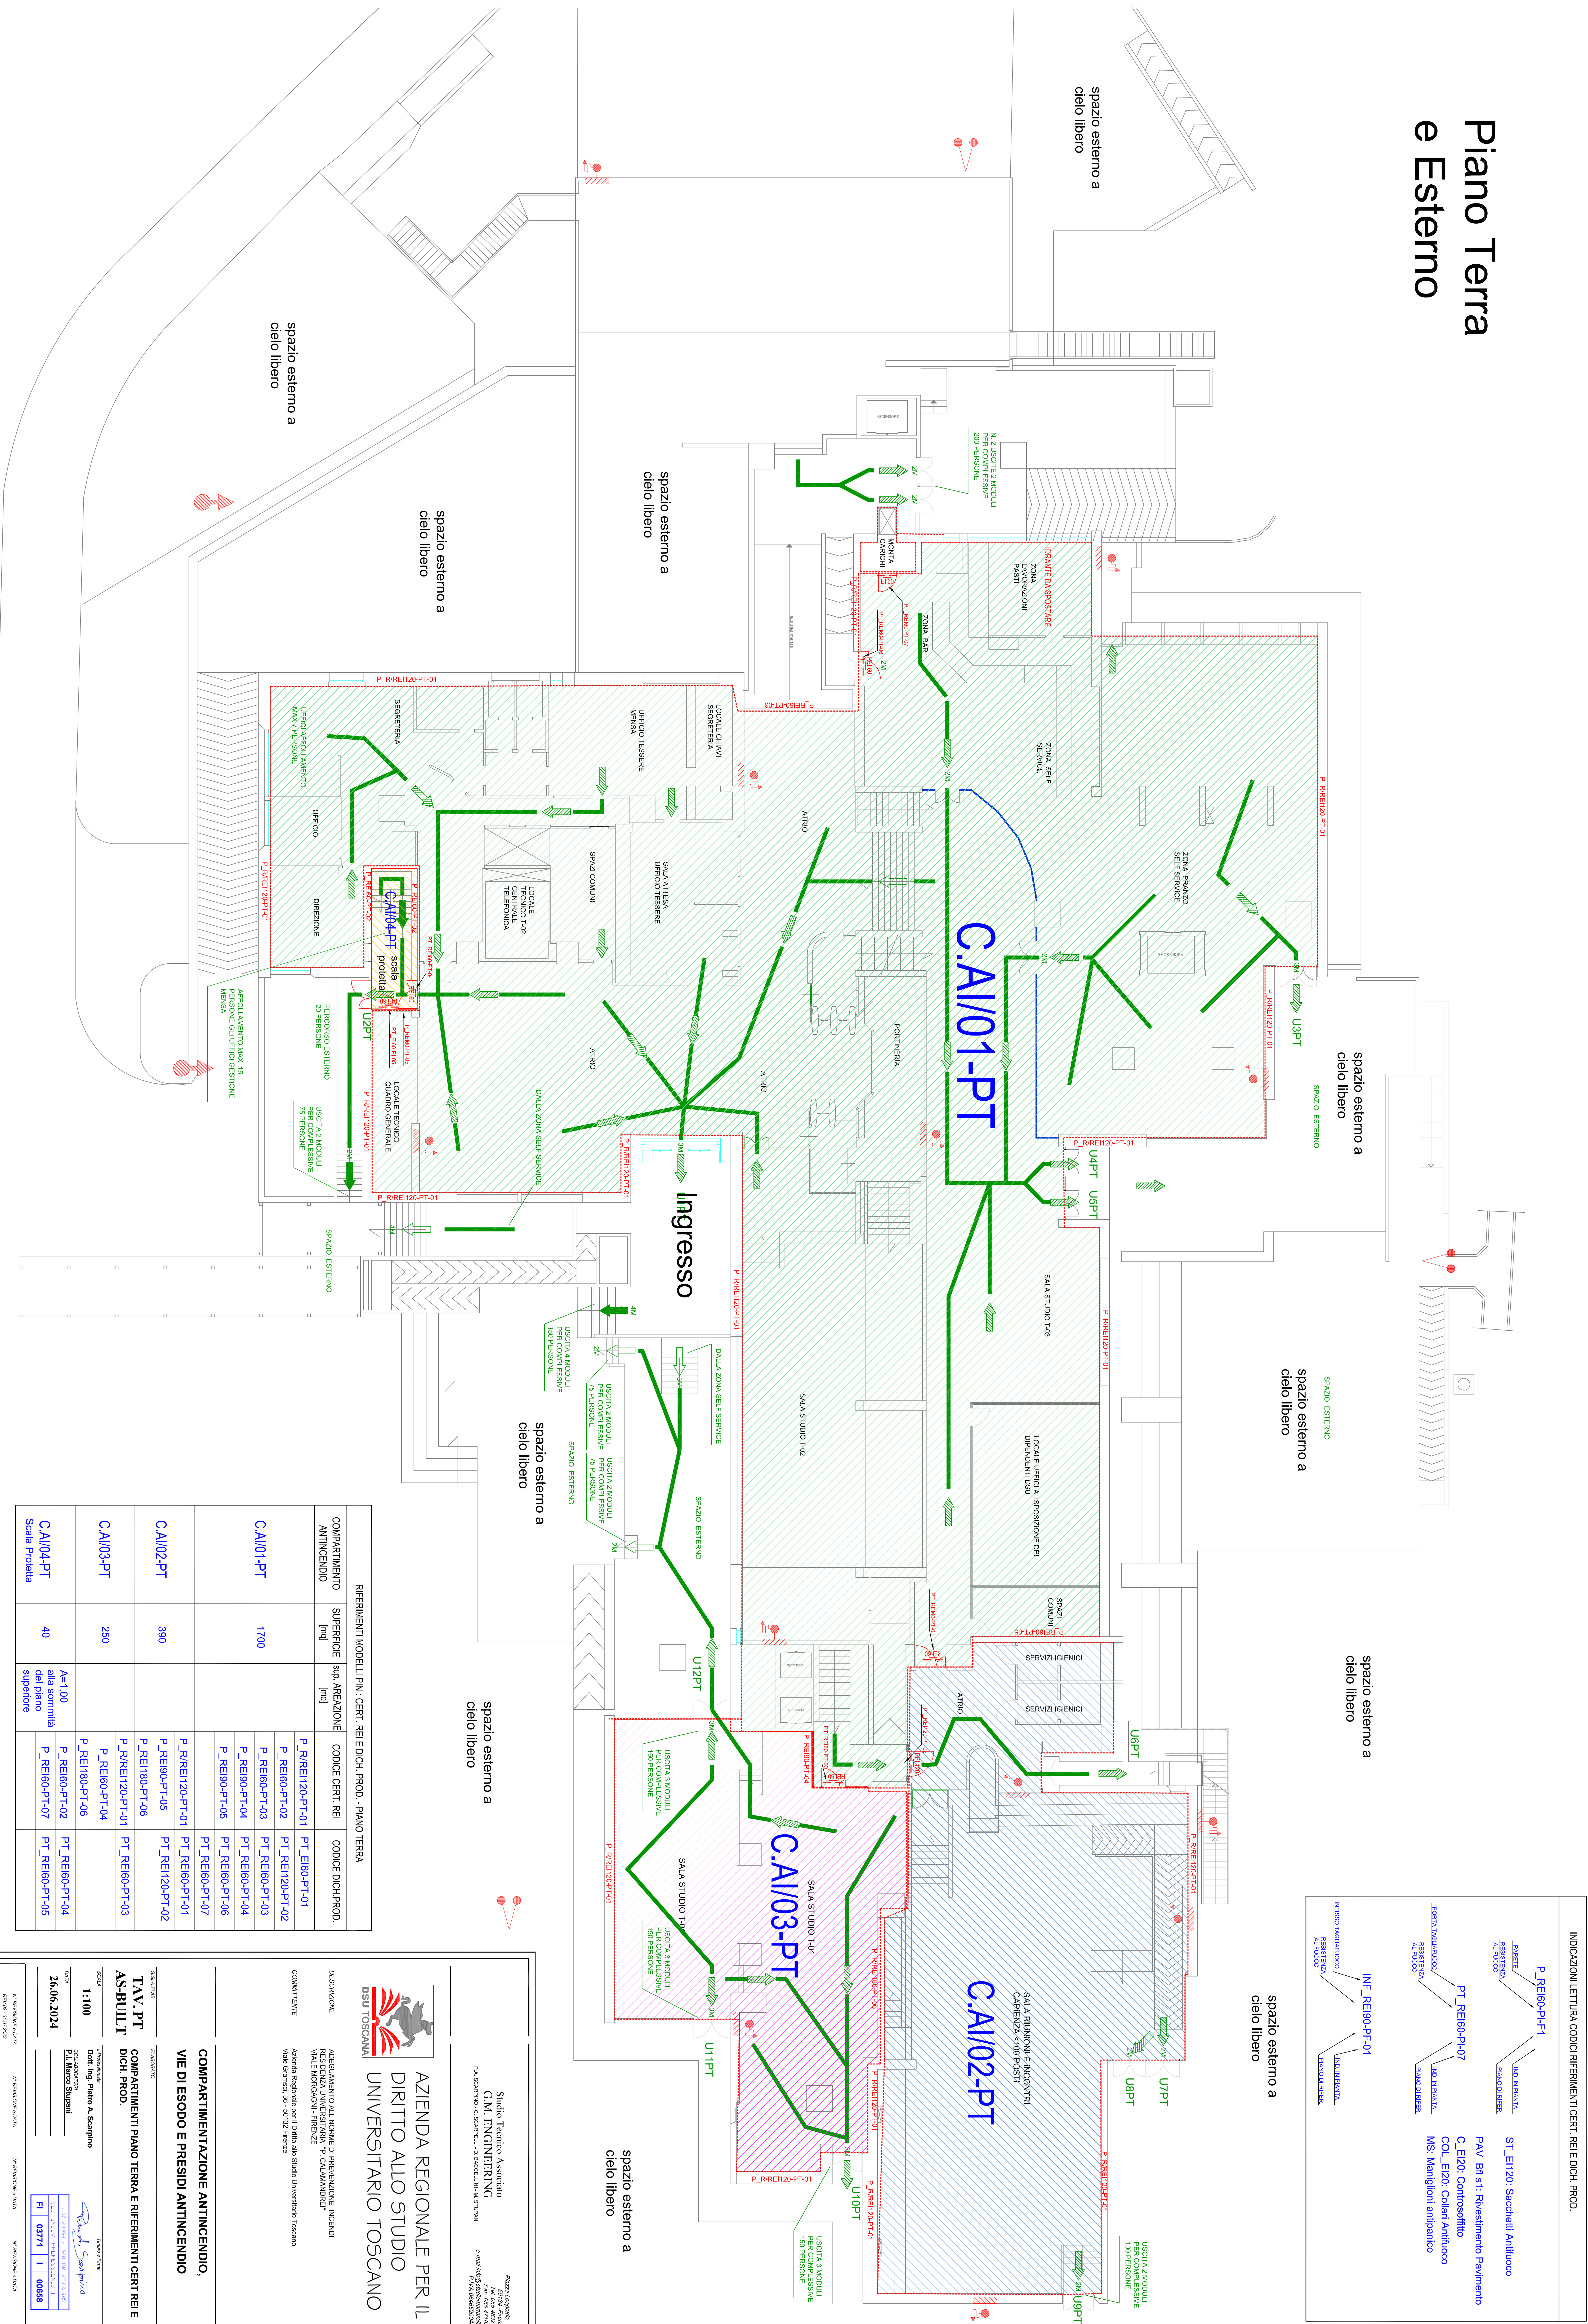

RINNEAMENTI MODELLI PN - CERT - REI E DICH - PROD - PIANO TERRA					
COMPARTIMENTO ANTINEIDICO	SUPERFICIE [mq]	sup. AREAZIONE [mq]	CODICE CERT. REI	CODICE DICH.PROD.	
CA.I01/1-PT	1700		P_REI120-PT-01	PT_LE60-PT-01	
			P_REI60-PT-02	PT_REI120-PT-02	
			P_REI60-PT-03	PT_REI60-PT-03	
			P_REI90-PT-04	PT_REI60-PT-04	
			P_REI90-PT-05	PT_REI60-PT-06	
CA.I02/2-PT	390		P_REI120-PT-01	PT_REI60-PT-01	
			P_REI90-PT-05	PT_REI120-PT-02	
			P_REI180-PT-06		
			P_REI120-PT-01	PT_REI60-PT-03	
			P_REI60-PT-04		
CA.I03/3-PT	250		P_REI180-PT-06		
			P_REI60-PT-04		
			P_REI180-PT-06		
			P_REI60-PT-02		
			P_REI60-PT-02		
CA.I04/4-PT Scala Proietta	40	A=1,00 alla sommità del piano superiore	P_REI60-PT-02	PT_REI60-PT-04	
			P_REI60-PT-07	PT_REI60-PT-05	


Studio Tecnico Associato
 G.M. ENGINEERING

AZIENDA REGIONALE PER IL DIRITTO ALLO STUDIO UNIVERSITARIO TOSCANO

DESCRIZIONE

COMMITTEE

ADEGUAMENTO AL NORME DI PREVENZIONE INCENDI
 RESIDENZA UNIVERSITARIA "P. CALAMANDREI"
 VIALE MORICAPANI - FIRENZE
 Azienda Regionale per il Diritto allo Studio Universitario Toscana
 Viale Gramsci, 38 - 50132 Firenze

COMPARTIMENTAZIONE, VIE DI ESODO E PRESIDI ANTINCENDIO


TAV. PT
 AS-BUILT

SCALE

1:1.00

DATA

26/06/2024

N° REVISIONE : 0/0/0
 REV.02 - 27.07.2023

TOTALE EDIZIONI

PRODOTTORE
 Doc. Ing. Piero A. Scarpino
 C.O. 04560030589

P.L. Marco Supiani

PROGETTISTA

N° REVISIONE : 0/0/0

N° REVISIONE : DATA

N° REVISIONE : DATA

PI	03771	I	00658

Piero A. Scarpino

